



給水装置工事承認申込書 記入例

平面図

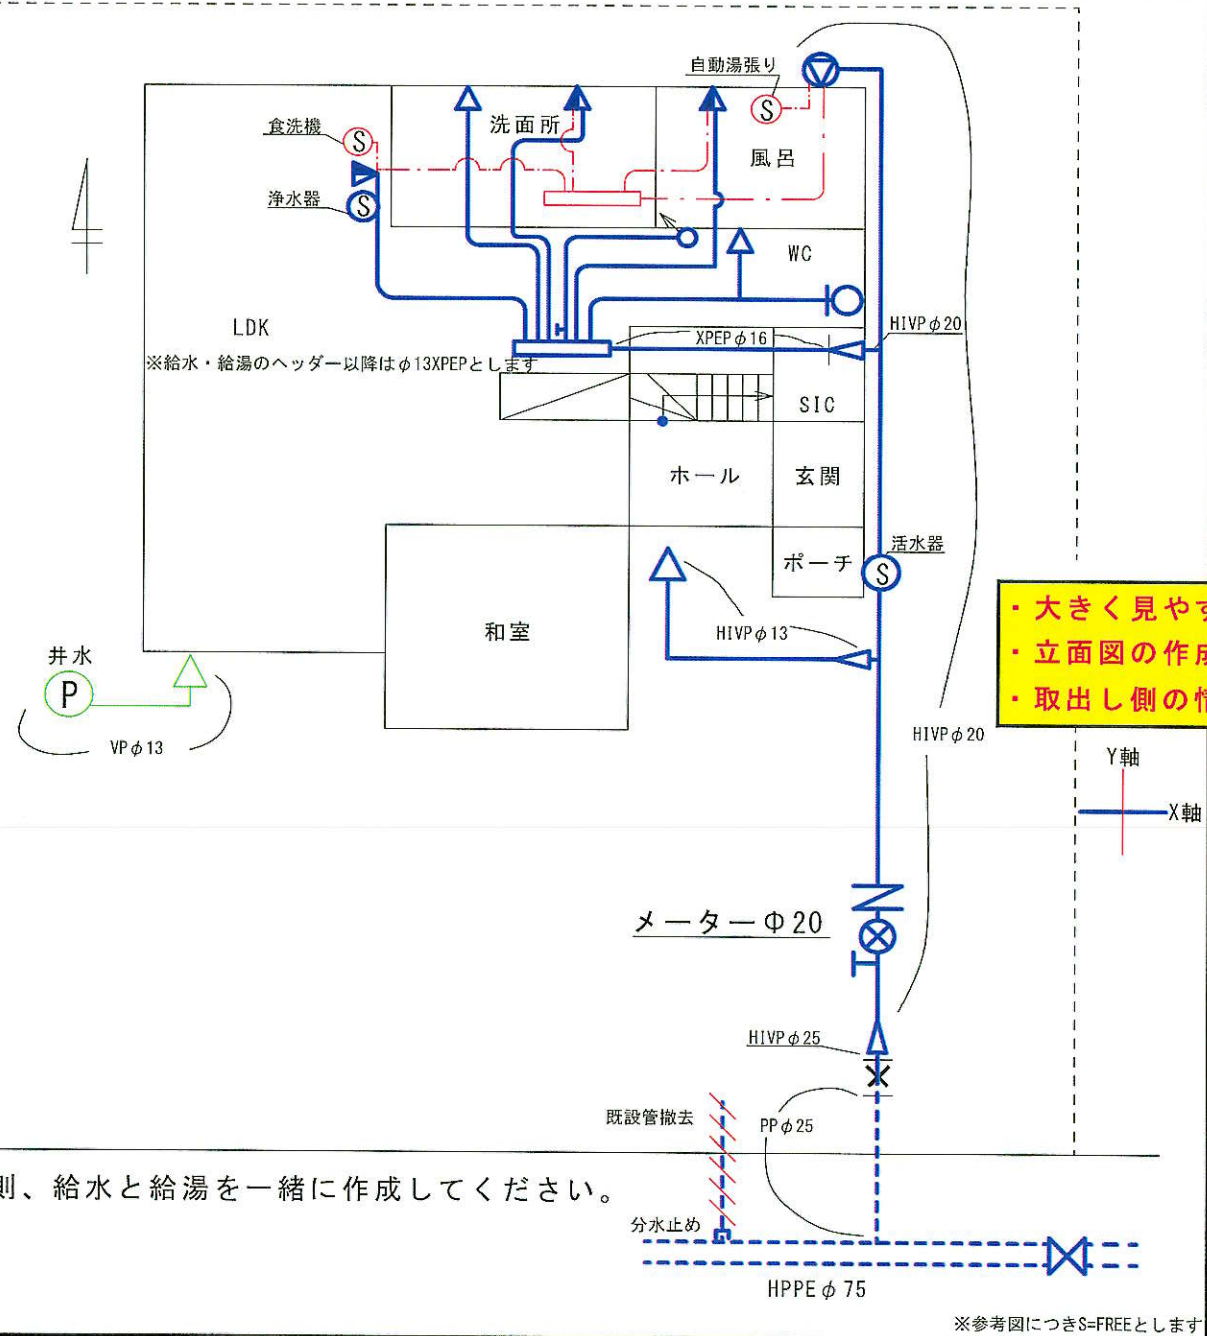

立面図

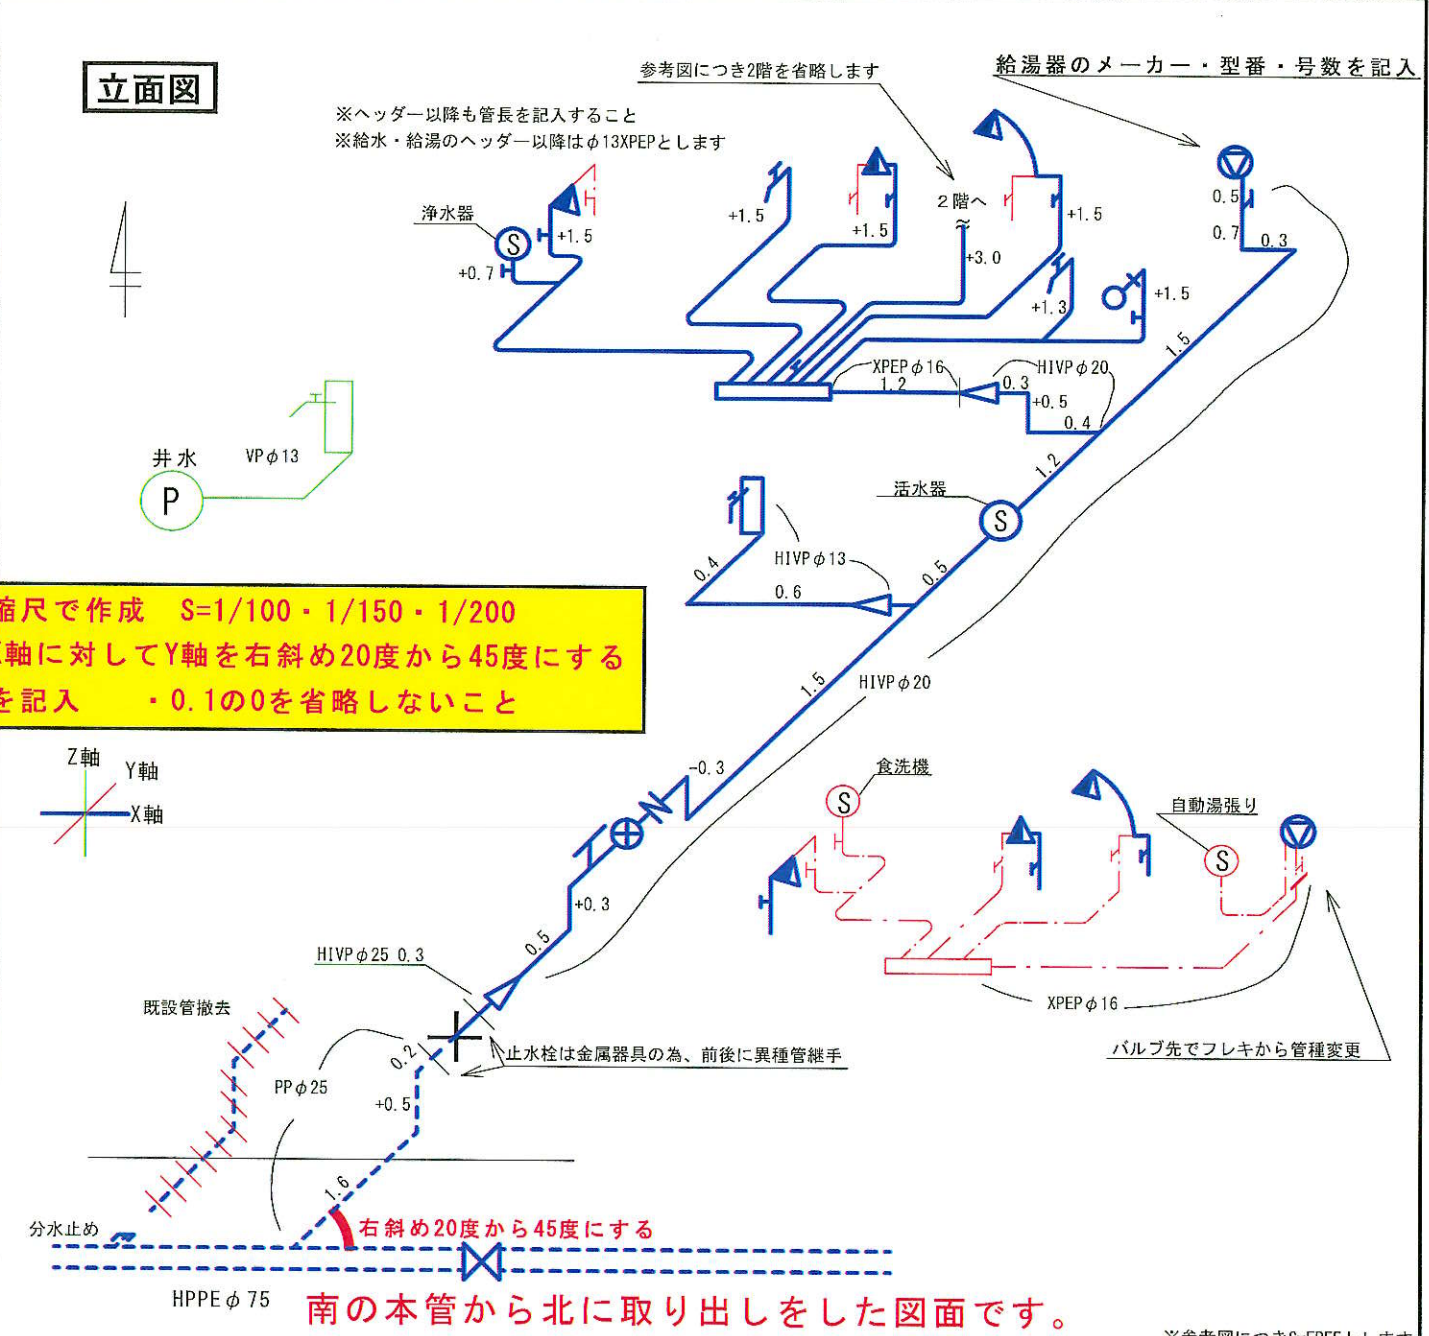

・大きく見やすい縮尺で作成 S=1/100・1/150・1/200
 ・立面図の作成はX軸に対してY軸を右斜め20度から45度にする
 ・取出し側の情報を記入 ・0.1の0を省略しないこと

平面図は原則、給水と給湯を一緒に作成してください。

※参考図につきS=FREEとします

※参考図につきS=FREEとします


★表記に関する注意事項

- ※1 立ち上げ管・立ち下げ管の表記
- ※3 異口径継手の表記
- ※4 異種管継手の表記
- ※5 管の交差部分は線がぶつからないように記入
- ※6 特殊器具のメーカー・型番・認証番号の記入
- ※ストレートバルブ・アングルバルブの記入 **バルブ向きに注意**
- ※立面図管長は区間ごとに、また、材料に継手を記入
- ※屋外管の管種及び口径を記入

★その他注意事項

- ・受水槽配管についてはラッキングの前に写真を撮ること。
- ・乙止めから丙止めまで2.0mを超える場合、乙～メーター確約書を添付すること。
- ・活水器や浄水器を設置する場合、活水器等設置申請書を添付すること。
- ・井水を使用する場合、井水併用の確約書を添付すること。
- ・新規取出しがある場合、顔写真が鮮明な配管技能者証を添付すること。
- ・確約書などは申請時に添付すること。
- ・工事写真に日時、住所、業者名、現場名を表記した黒板を写すこと。
- ・検査を申込む前に現場と図面の整合を図り、**申請図面に変更がある場合は竣工図面を提出すること。**

【既設オフセット図の記入例】

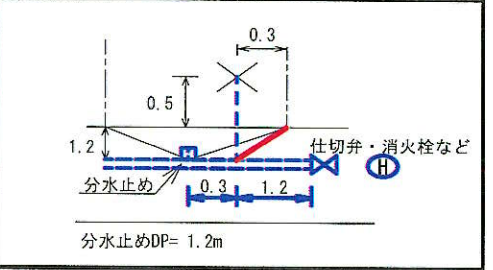

【新設オフセット図の記入例】

