

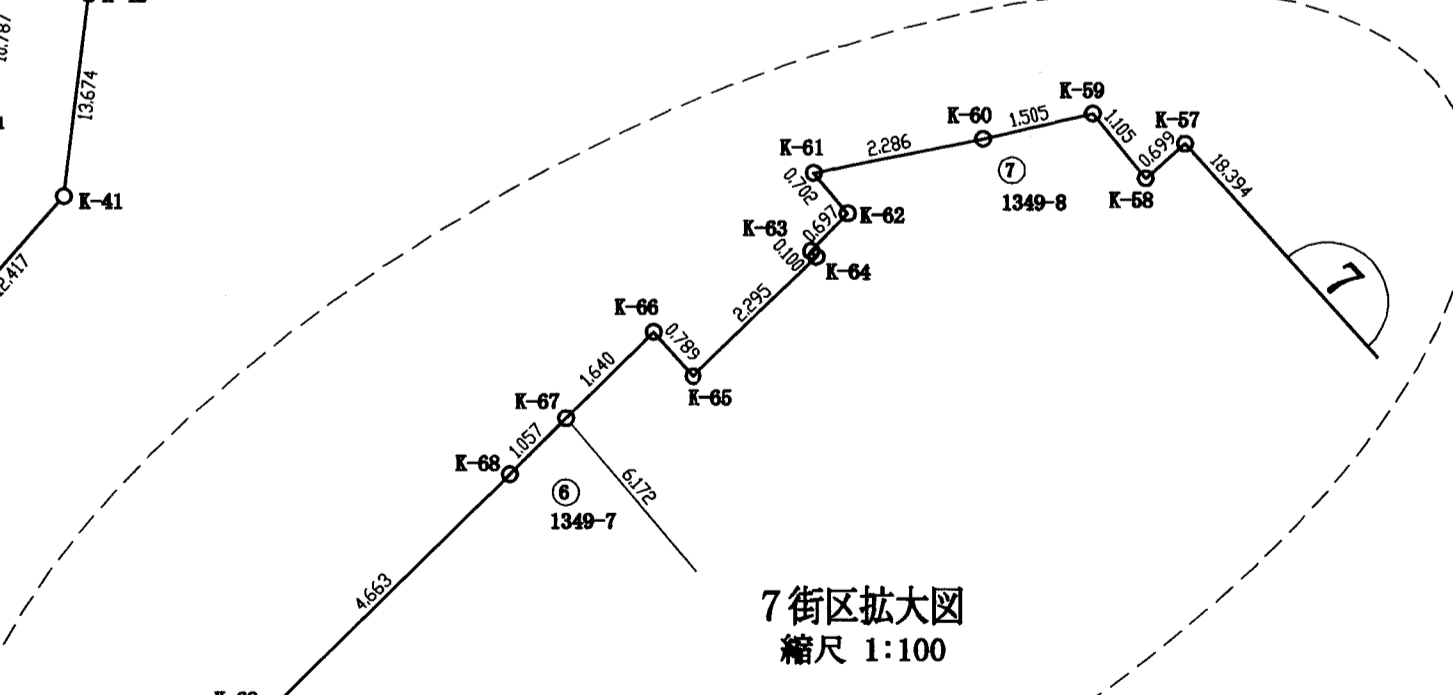
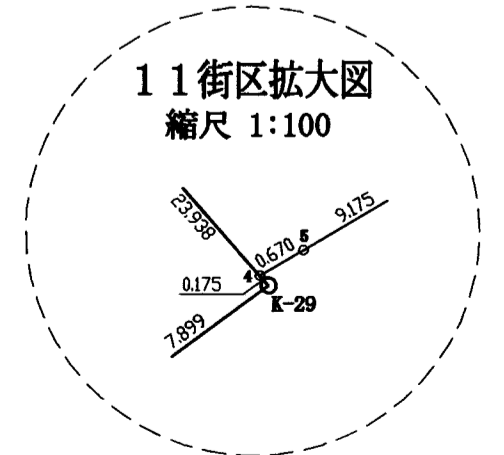
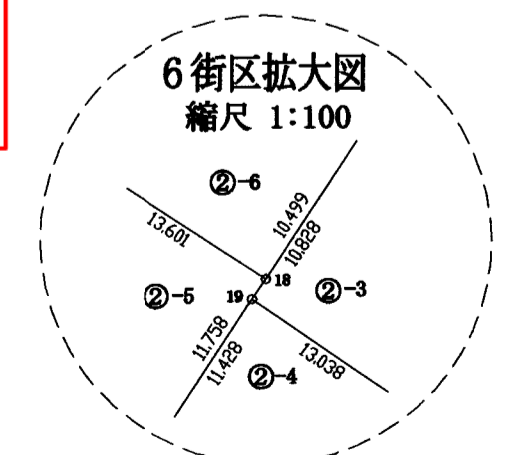
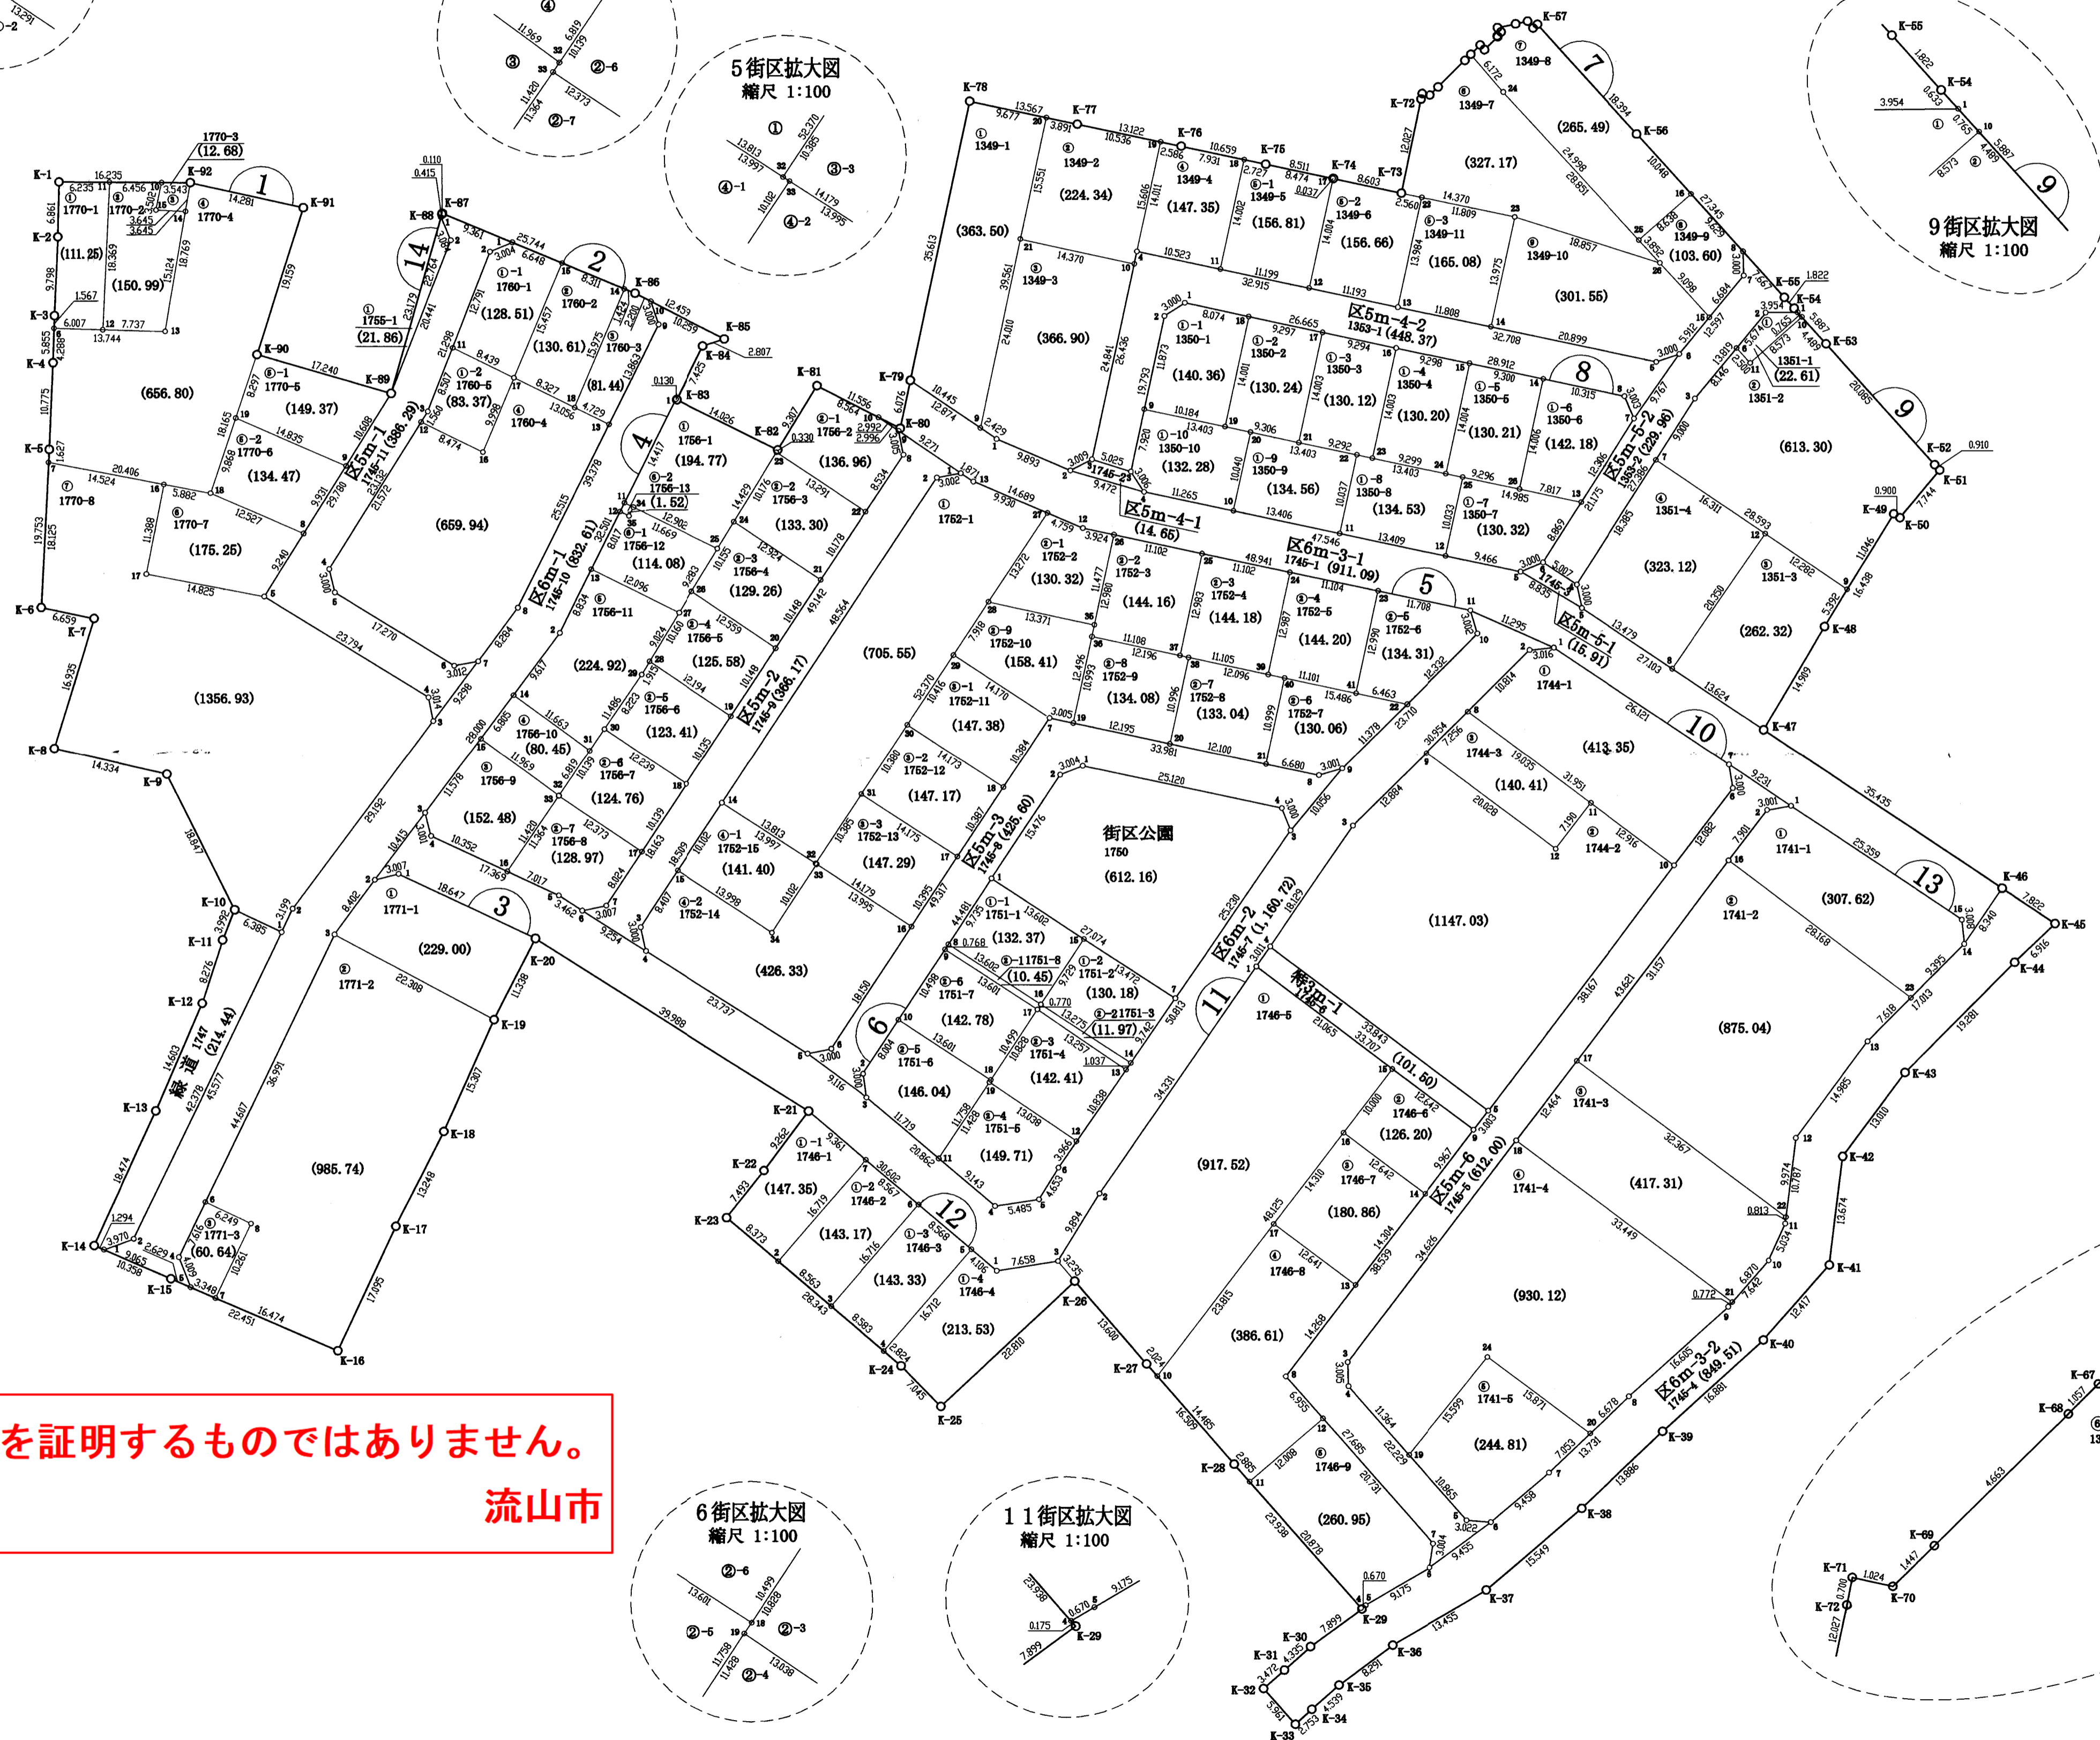
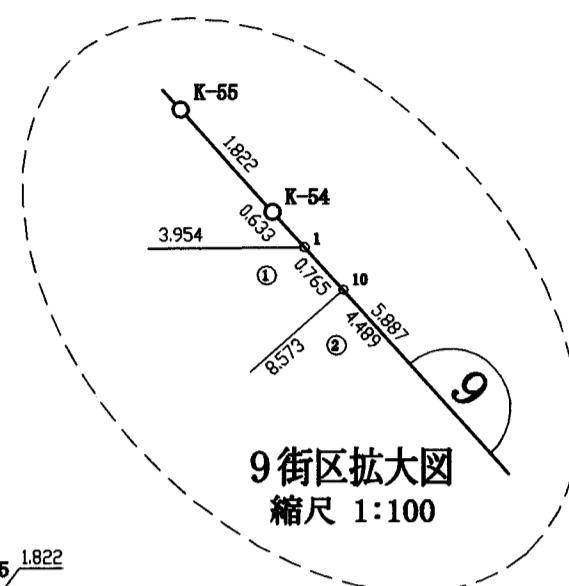
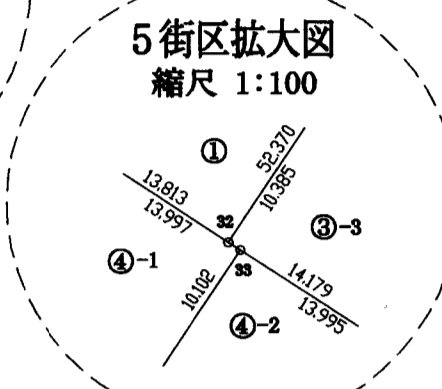
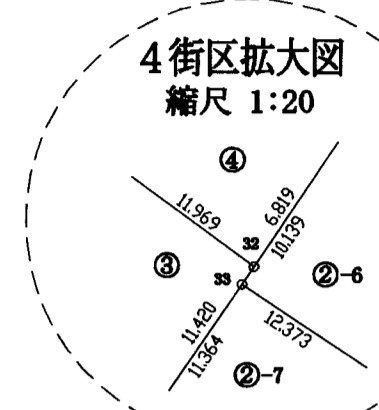


# 流山市緒ヶ崎中島緑住土地区画整理事業 出来形確認測量原図

縮尺 1 : 500

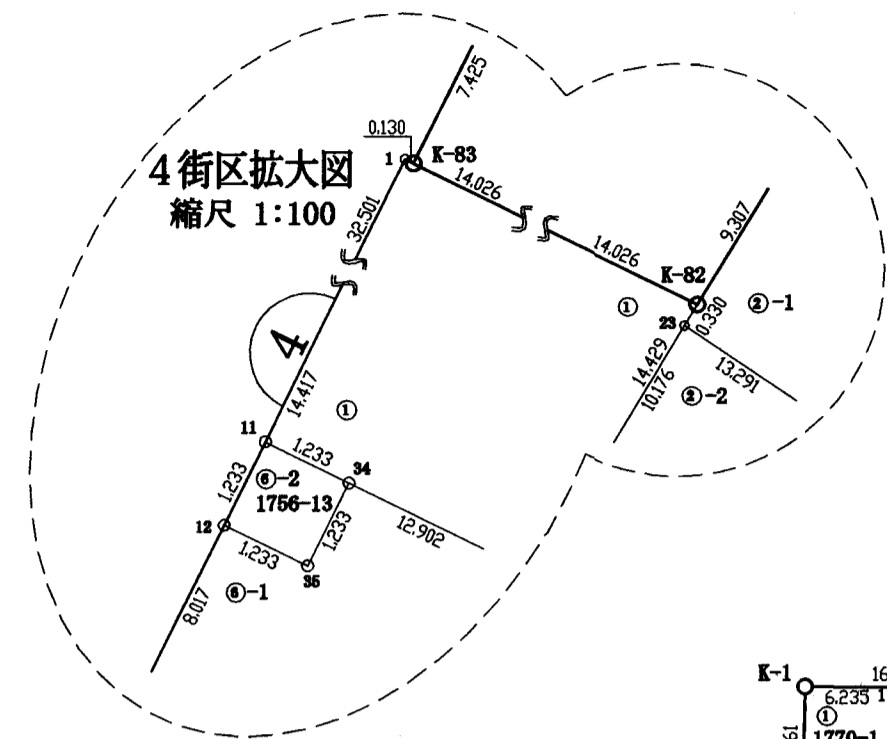

この図は参考図であり境界を証明するものではありません。  
流山市

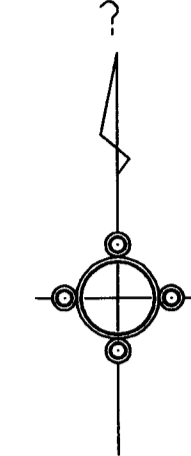