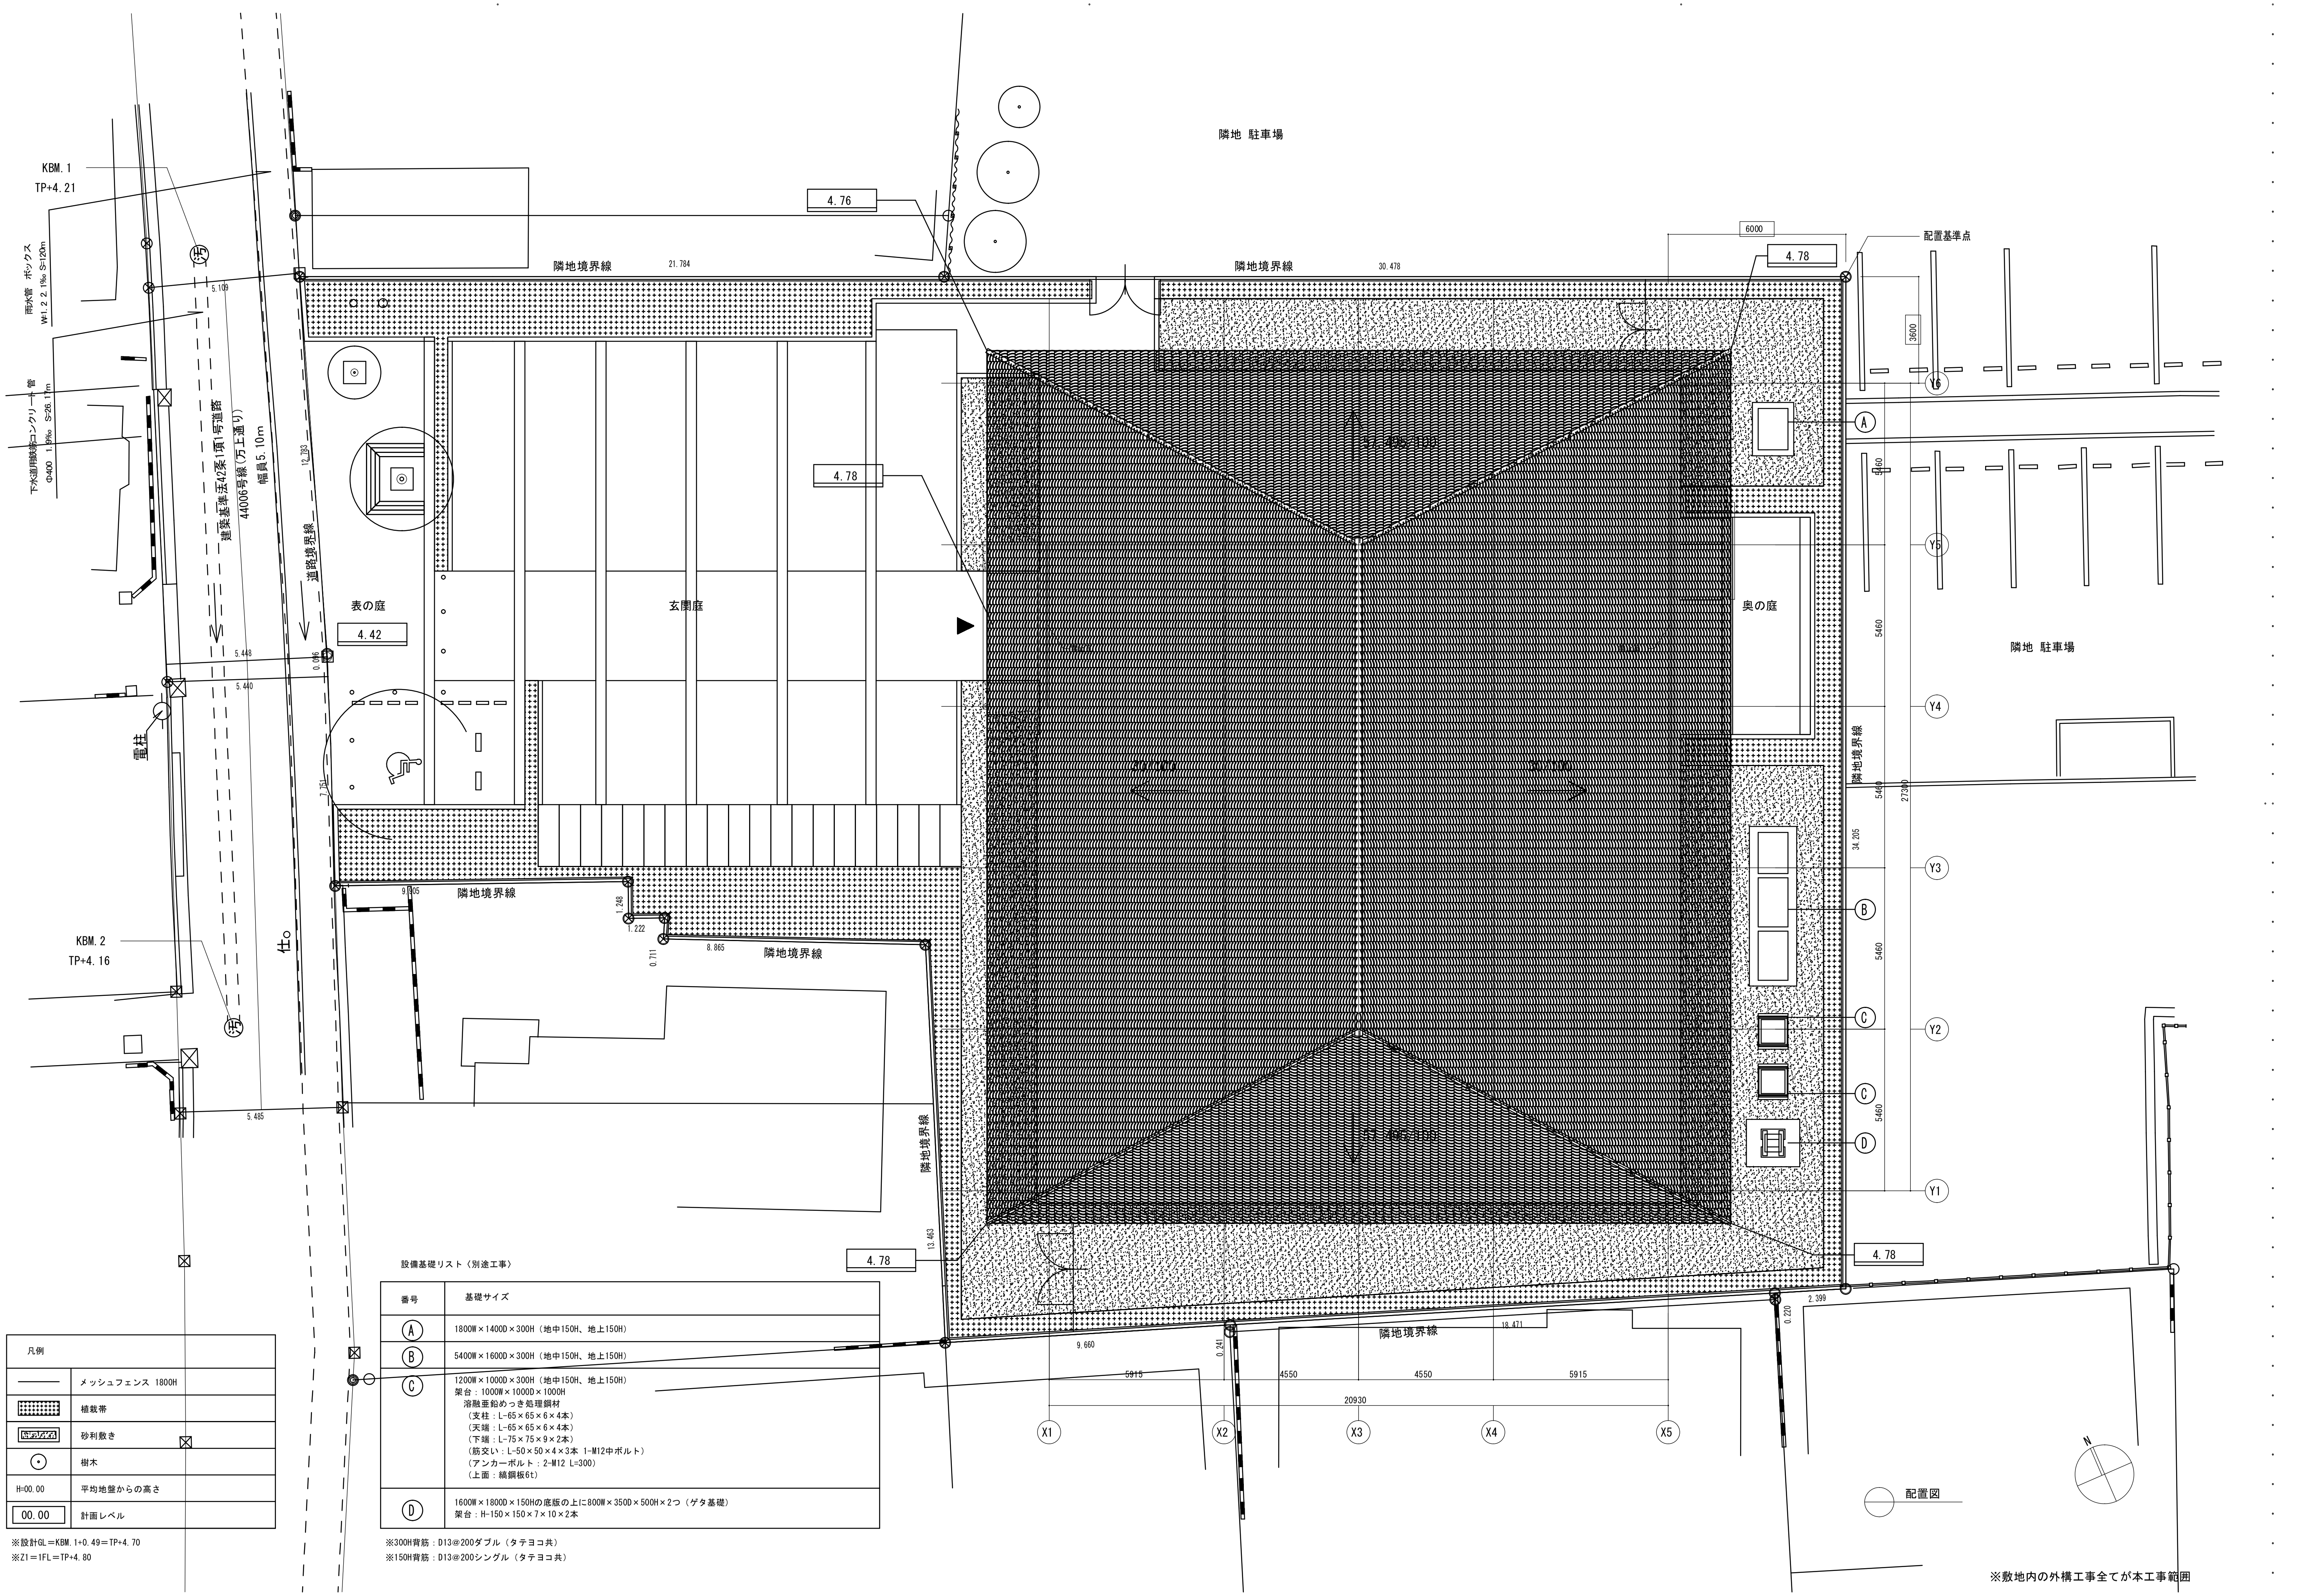
KBM.1
TP+4.21
雨水管　ボックス
W=1.2 2.1‰ S=120m
下水道用鉄筋コンクリート管
Φ400 1.9‰ S=26.17m
汚
電柱
KBM.2
TP+4.16
仕
建築基準法42条1項1号道路
44006号線（万上通り）
幅員5.10m
道路境界線
5.109
5.448
5.440
5.485
0.096
12.783
7.751
表の庭
4.42
玄関庭
奥の庭
隣地境界線
隣地 駐車場
21.784
30.478
4.76
4.78
6000
3600
配置基準点
9.605
1.248
1.222
0.711
8.865
13.463
9.660
0.241
18.471
0.220
2.399
34.205
5915
4550
4550
5915
20930
5460
5460
5460
5460
27300
X1
X2
X3
X4
X5
Y1
Y2
Y3
Y4
Y5
Y6
A
B
C
C
D
配置図
N

凡例

―	メッシュフェンス 1800H
▦	植栽帯
▨	砂利敷き
⊙	樹木
H=00.00	平均地盤からの高さ
00.00	計画レベル

※設計GL＝KBM.1+0.49＝TP+4.70

※Z1＝1FL＝TP+4.80

設備基礎リスト〈別途工事〉

番号	基礎サイズ
Ⓐ	1800W×1400D×300H（地中150H、地上150H）
Ⓑ	5400W×1600D×300H（地中150H、地上150H）
Ⓒ	1200W×1000D×300H（地中150H、地上150H） 架台：1000W×1000D×1000H 溶融亜鉛めっき処理鋼材 （支柱：L-65×65×6×4本） （天端：L-65×65×6×4本） （下端：L-75×75×9×2本） （筋交い：L-50×50×4×3本 1-M12中ボルト） （アンカーボルト：2-M12 L=300） （上面：縞鋼板6t）
Ⓓ	1600W×1800D×150Hの底版の上に800W×350D×500H×2つ（ゲタ基礎） 架台：H-150×150×7×10×2本

※300H背筋：D13@200ダブル（タテヨコ共）

※150H背筋：D13@200シングル（タテヨコ共）

※敷地内の外構工事全てが本工事範囲

株式会社 I N A 新建築研究所

記事

発行 令和6年10月	作成 令和6年10月	代表設計者 一級建築士 第 226199 号　楠部 博政	工事名称 白みりんミュージアム外構工事	竣工図	P C 6400336
	担当 江間、須釜（補）	設計者（　　）一級建築士第　　号 一級建築士 第 351114 号　坪根 聡	図面名称 配置図	縮尺 A1：1／100 A3：1／200	図面番号 外- 000

180831